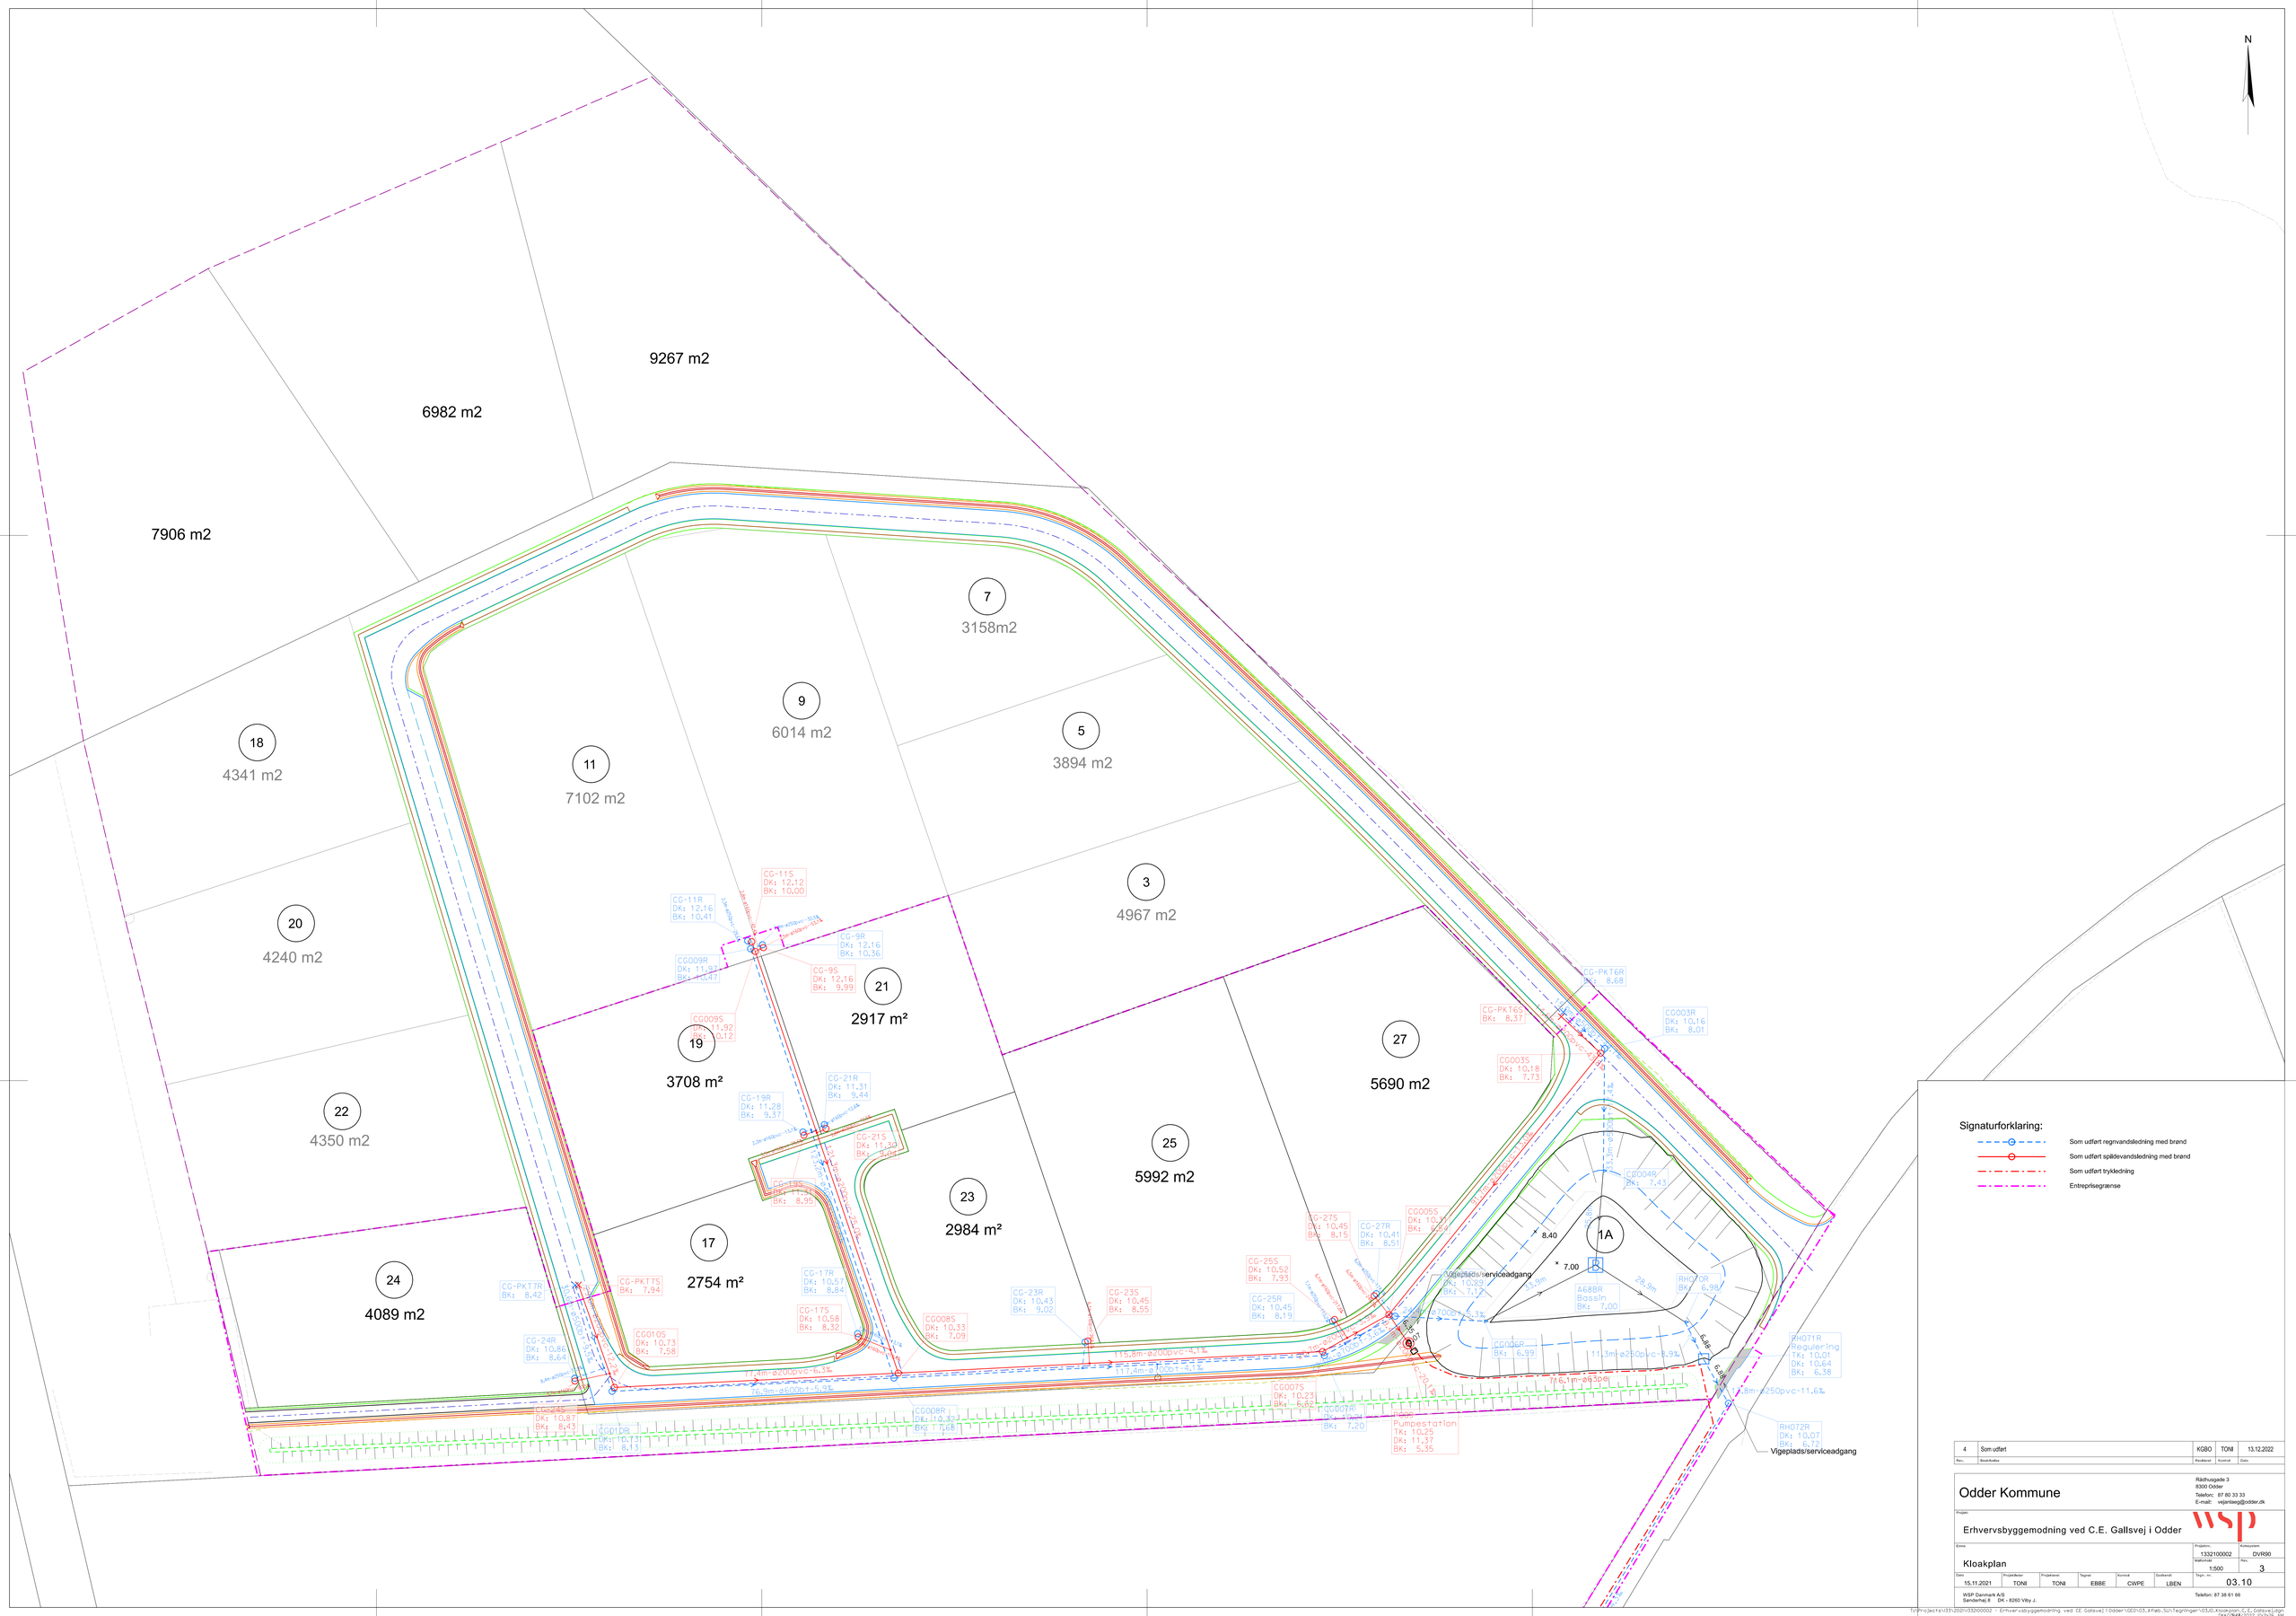

Rev.	Beskrivelse	Revideret	Kontrol	Dato
4	Som udført	KGBO	TONI	13.12.2022

Rådhusgade 3
8300 Odder
Telefon: 87 80 33 33
E-mail: vejanlaeg@odder.dk

Odder Kommune

Projekt:
Erhvervsbyggemodning ved C.E. Gallsvej i Odder

Emne:
Kloakplan

Projektnr.: 1332100002
Kotesystem: DVR90
Maktforhold: 1:500
Rev.: 3

Dato	Projektleder	Projektmest	Tegnet	Kontrol	Godkendt	Tegn. nr.
15.11.2021	TONI	TONI	EBBE	CWPE	LBEN	03.10

WSP Danmark A/S
Sønderhøj 8 DK - 8260 Viby J.
Telefon: 87 38 61 66

T:\Projects\133\2021\132100002 - Erhvervsbyggemodning ved CE Gallsvej I Odder\GEO\03_Afløb_SU\Tegninger\03J0_Kloakplan_C.E. Gallsvej.dgn
DKKGB/AM-2022 10:29:26 AM